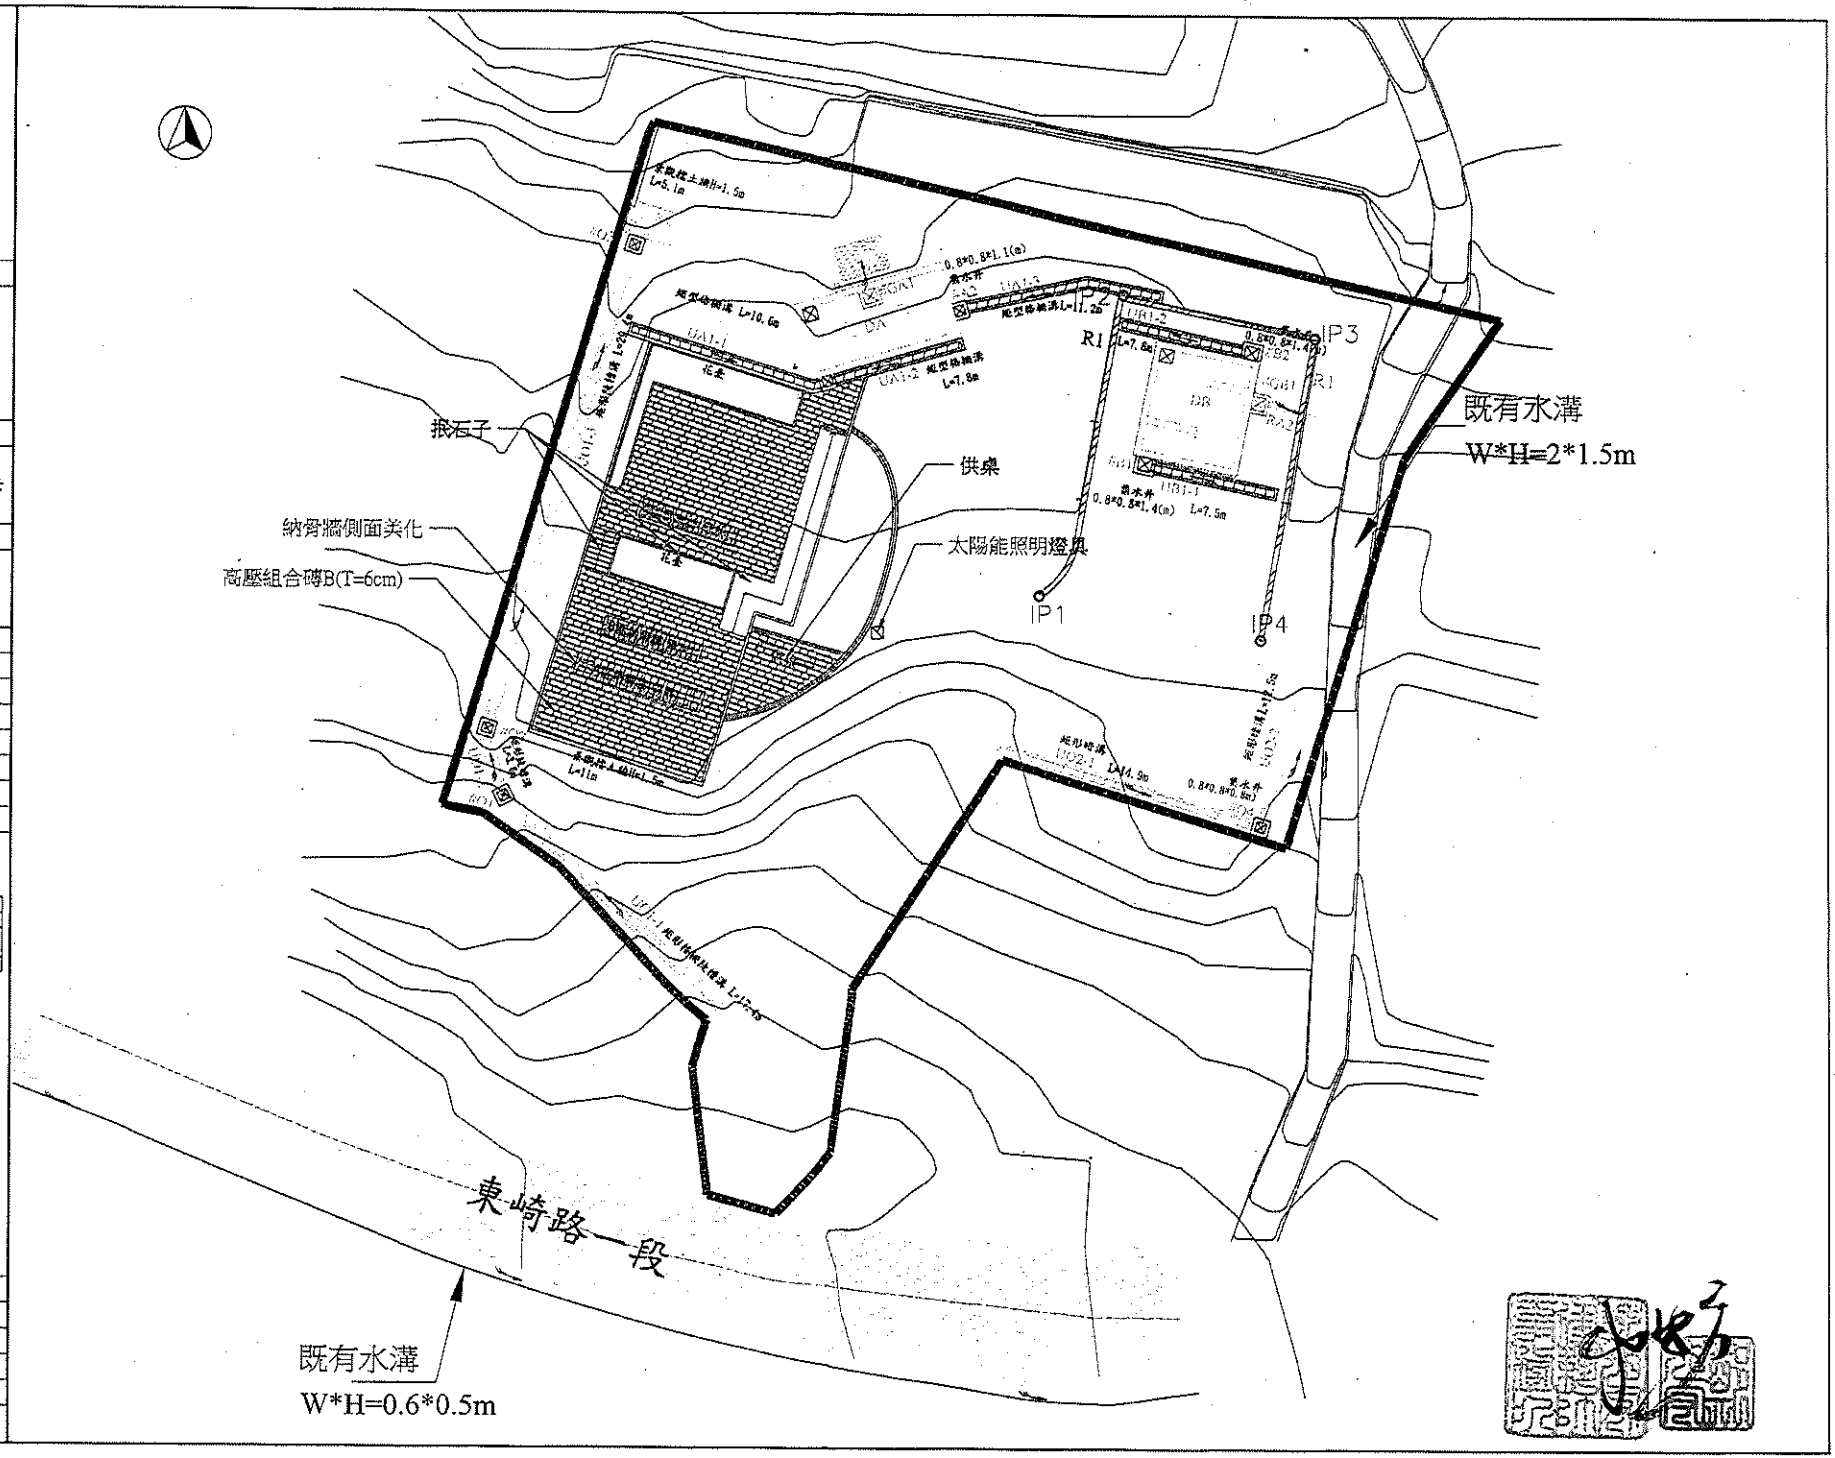

簽章 SEAL & SIGNATURE

案主／工程名稱 / PROJECT

臺中市和平區雙山坑公墓納骨設施及多元葬法新建工程

圖名 TITLE

設施全區平面配置圖

修正 REVISION

日期 DATE	說明 DESCRIPTION
--/--/--	
--/--/--	
--/--/--	
--/--/--	
--/--/--	
--/--/--	

竣工圖

燈具索引表

圖例	說明	數量
⊠	照明燈具，燈柱式，太陽能照明燈具	5

註：所有燈具及開關形位需依實際現場指定為準。

案號 PROJECT No. 2022-123	日期 DATE 111.06
設計 DESIGN BY	繪圖 DRAWING BY
校對 CHECKED BY	核准 APPROVED BY
比例尺 SCALE 1/300	單位 UNIT CM
圖名 TILE NO.	
張次 SHEET No. 07/24	圖號 DRAWING NO. C-01